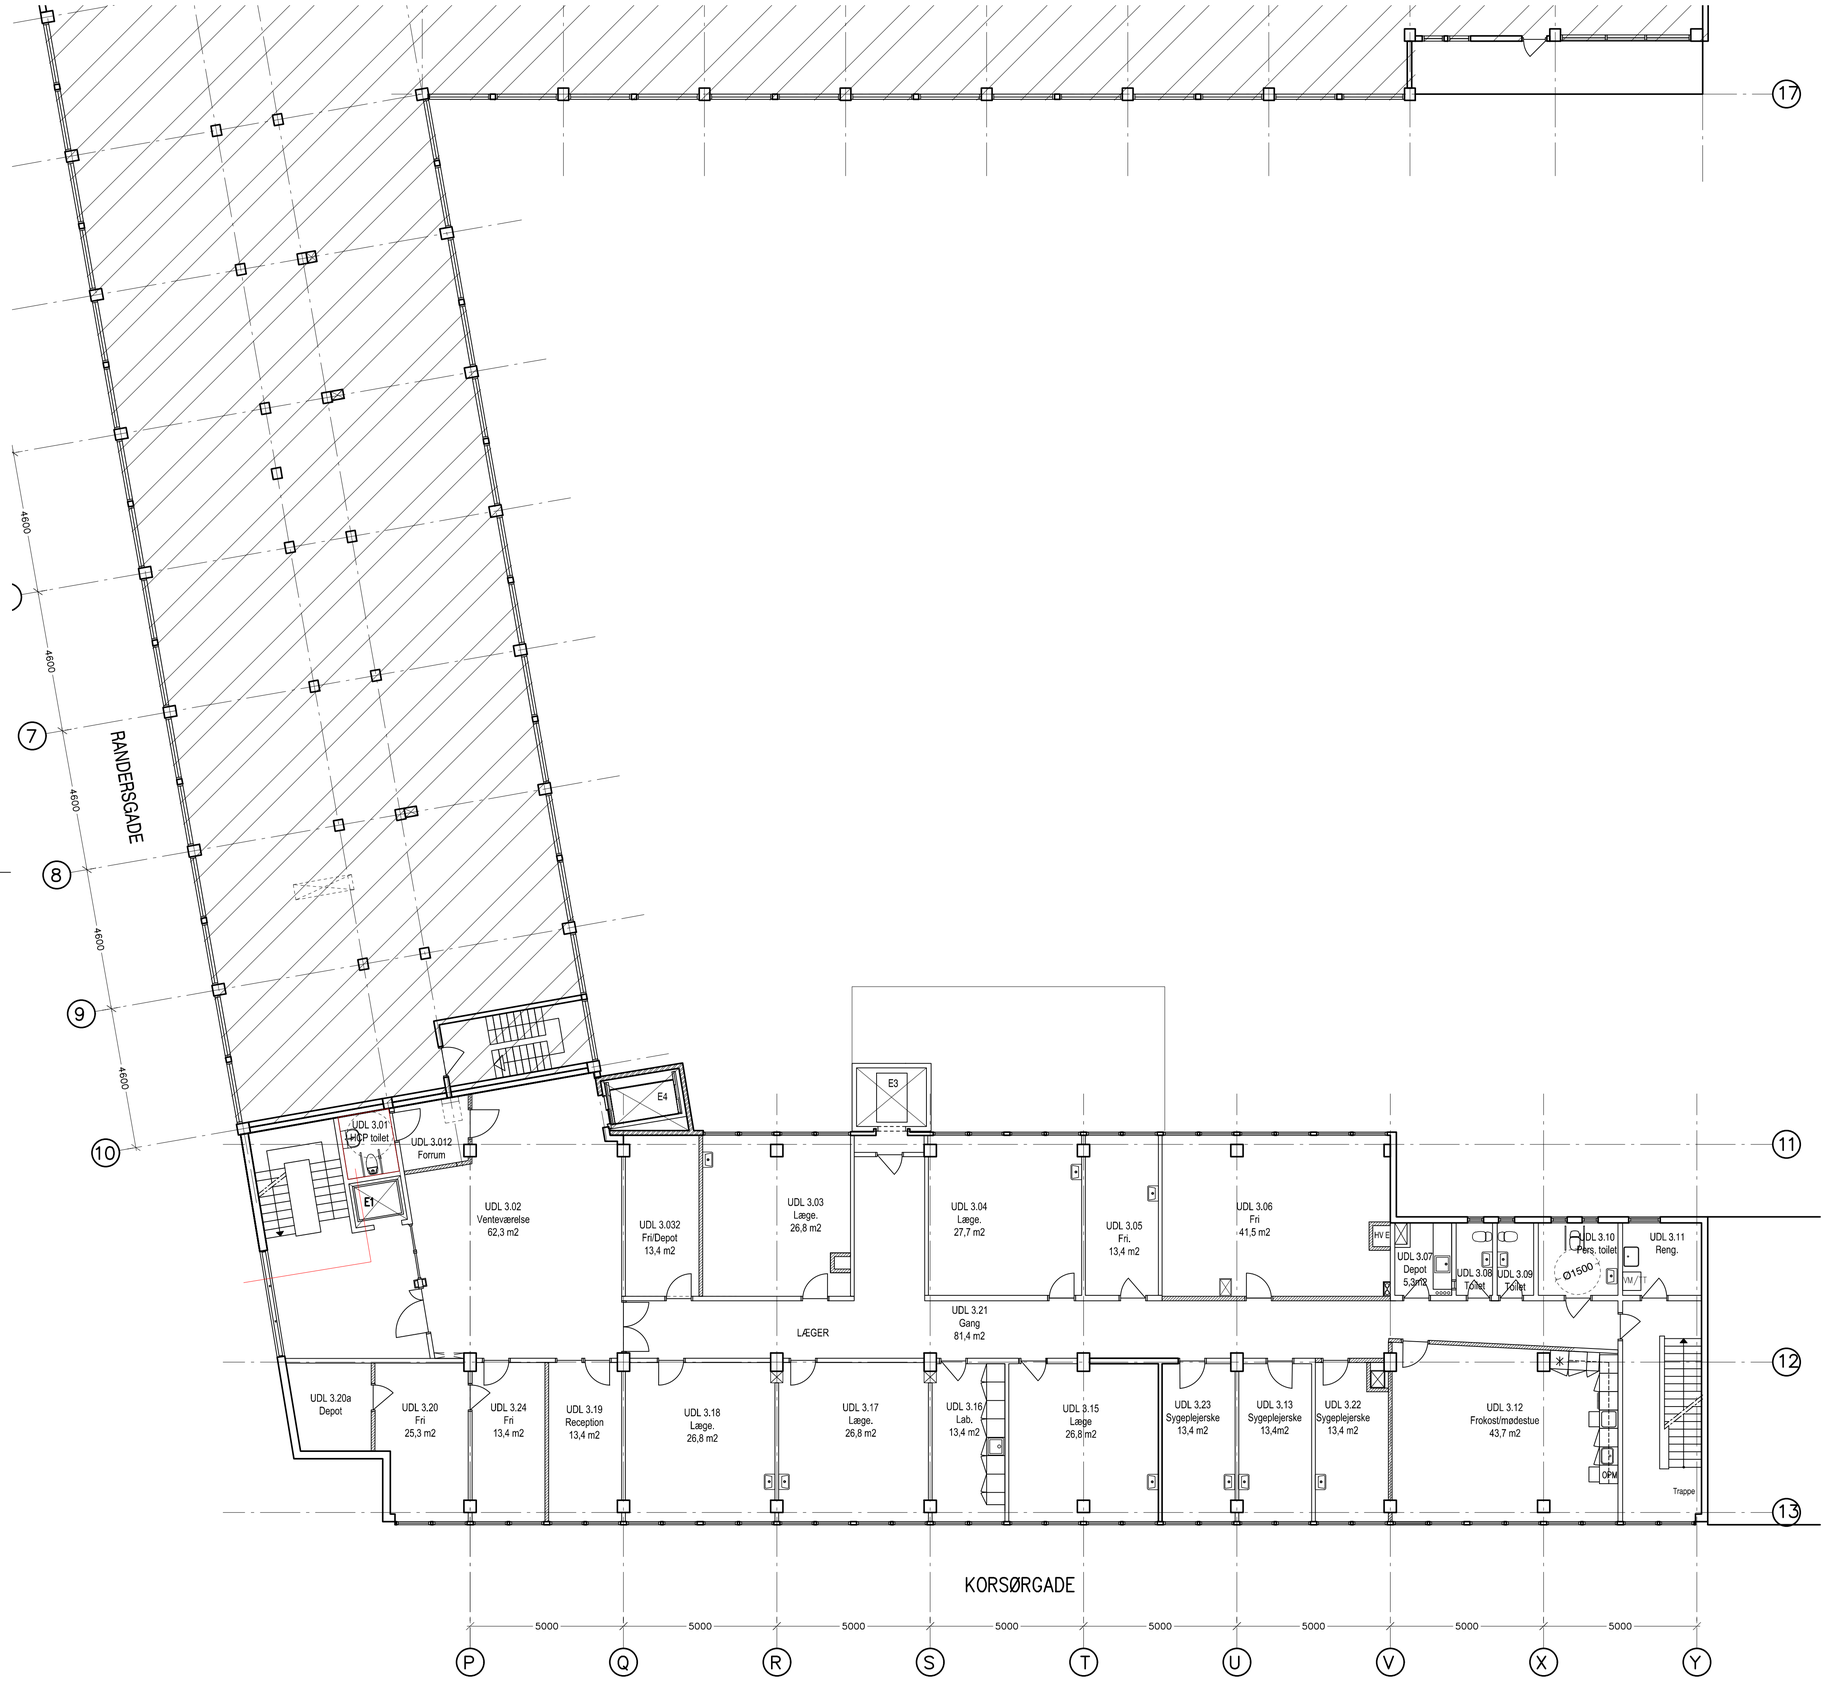

Foreløbigt tryk
som udført
23.11.2015

Rev.	Dato	Emne
F	16.11.2015	Køkken rum 3.12 og 3.16
E	28.10.2015	Målsætning.
D	07.10.2015	Div. ændringer
D	07.09.2015	Div. ændringer
b	20-03-2015	Db.væg i modullinje 10. Vægtyper gennemgået. Branddør str. og plac. justeret. Eksist. væg bevaret.
A	27-02-2015	Brandparti glas reduceret, dør placering ændret.

DATEA

DATEA AS
Lyngby Hovedgade 4, 2800 Kgs. Lyngby
Tlf.: +45 45 26 01 02, Fax: +45 45 26 02 89
WWW.datea.dk

Tegningsnummer
35089 256
A.1.05 F

Ejendom: 35089 Vordingborggade 18-22,
Randersgade 60, Korsørgade 3

Emne: Plan etage 3 (3. sal) Fremtidige forhold
Indretning for Sundhedshus Østerbro

Ejer:	DADES A/S				
Matr.nr.:	866	Dato:	13-02-2015	Mål:	1:100 / A1
Sag:	Sundhedshuset IBØ	Sign.:	AJE	Godkendt:	
Filnr.:		x-ref.:		Filansvarlig:	LWM